


永野工場用地確定測量図（平面図）

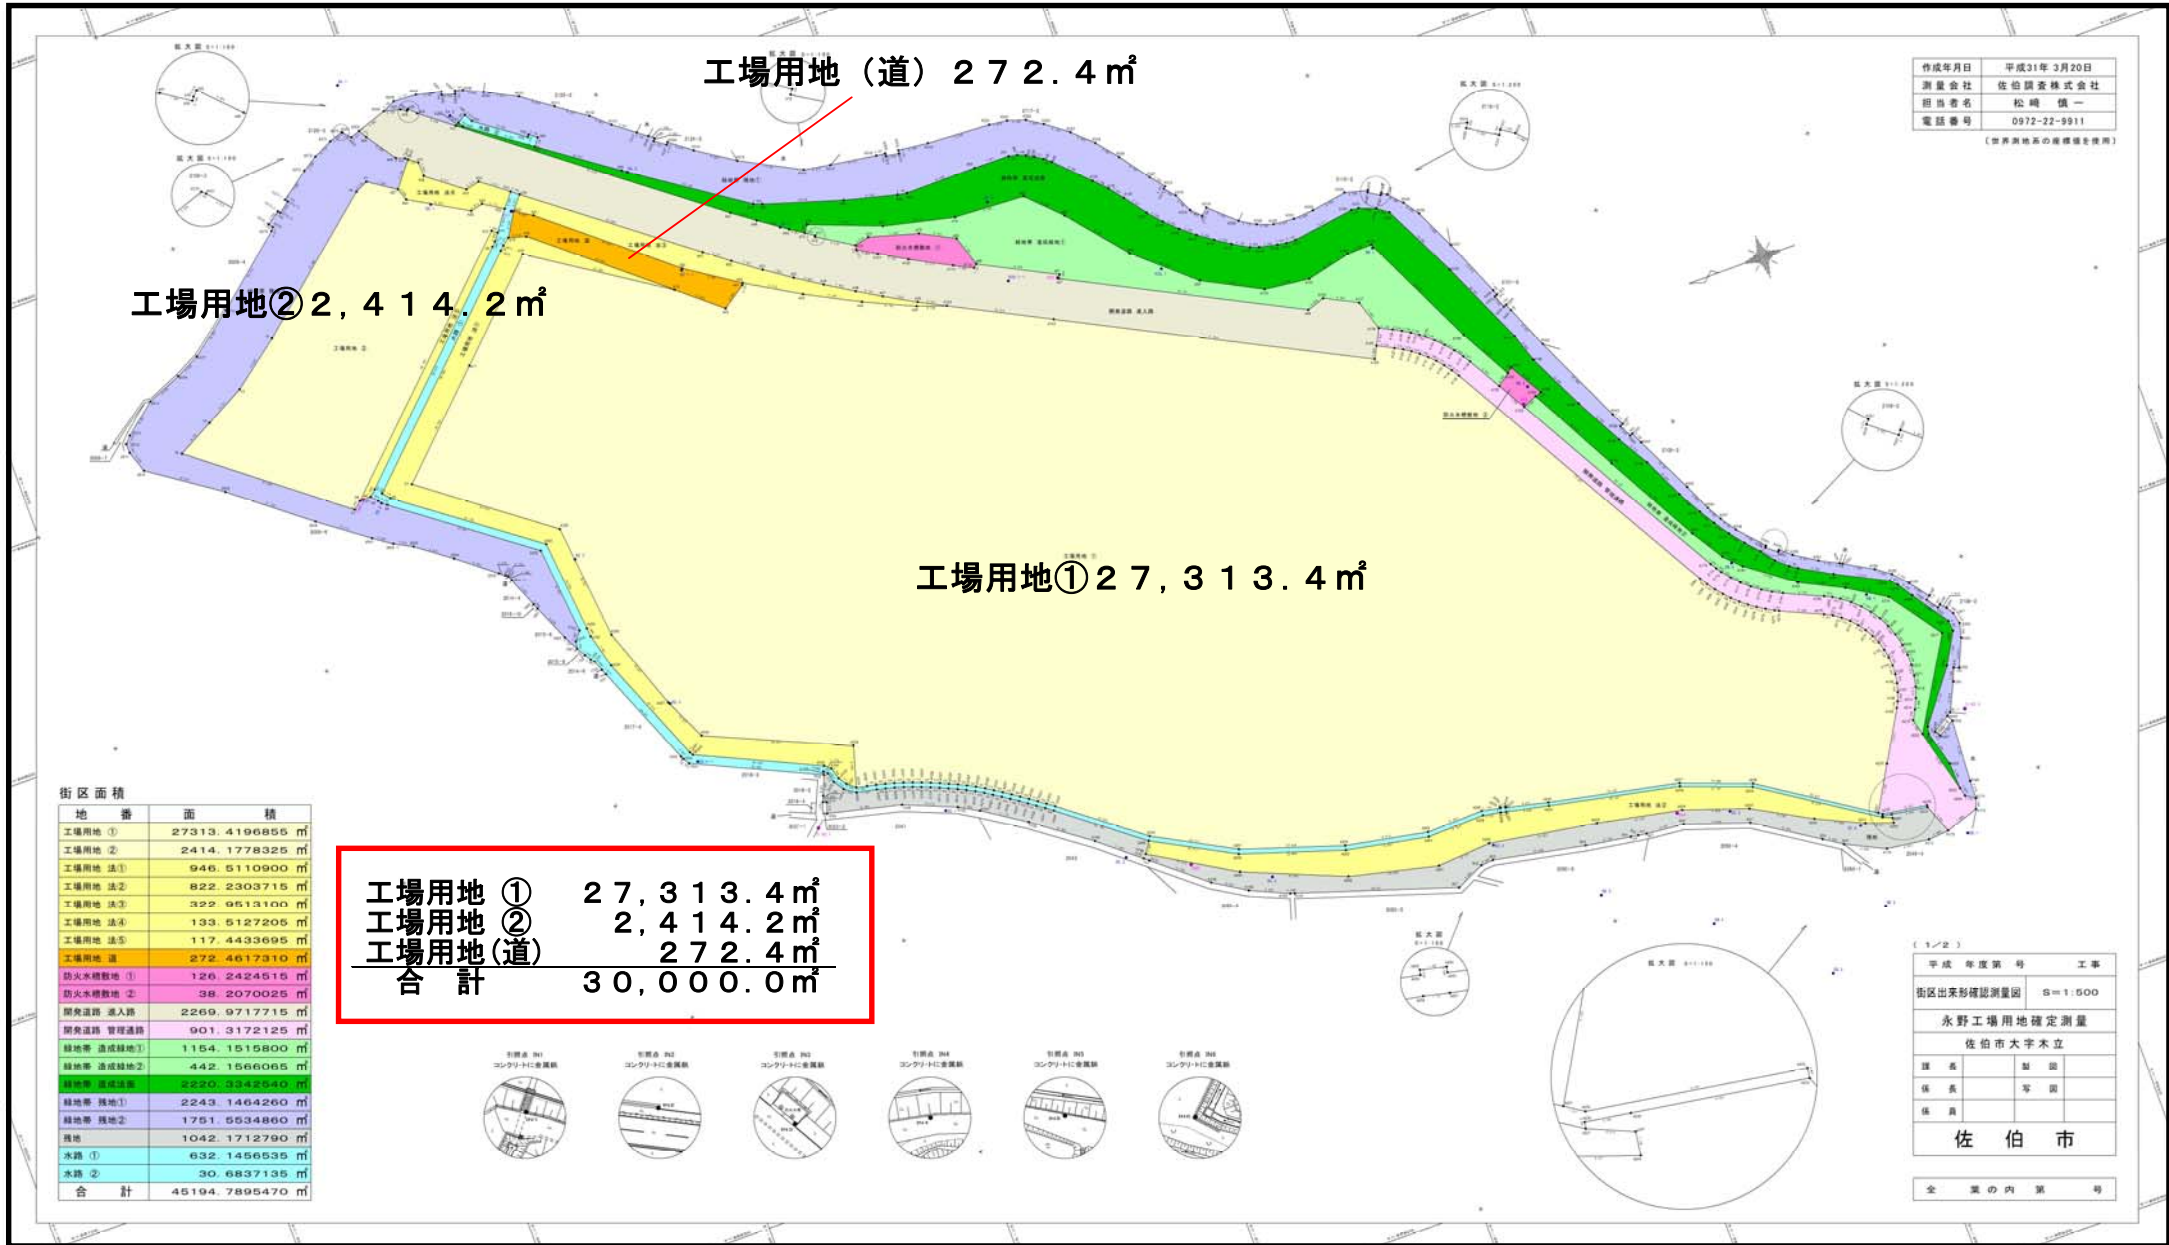

 測量会社 佐伯調査株式会社
 担当姓名 松崎 慎一
 電話番号 0972-22-9911
(世界測地系の座標値を使用)

(1/2)
 平成 年度第 号 工事
 街区出来形確認測量図 S=1:500
 永野工場用地確定測量
 佐伯市大字木立
 署名 監 図
 係長 等 図
 係員
 佐伯市
 全 業 の 内 容 号